
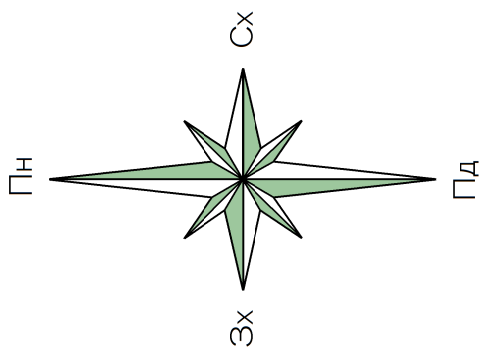


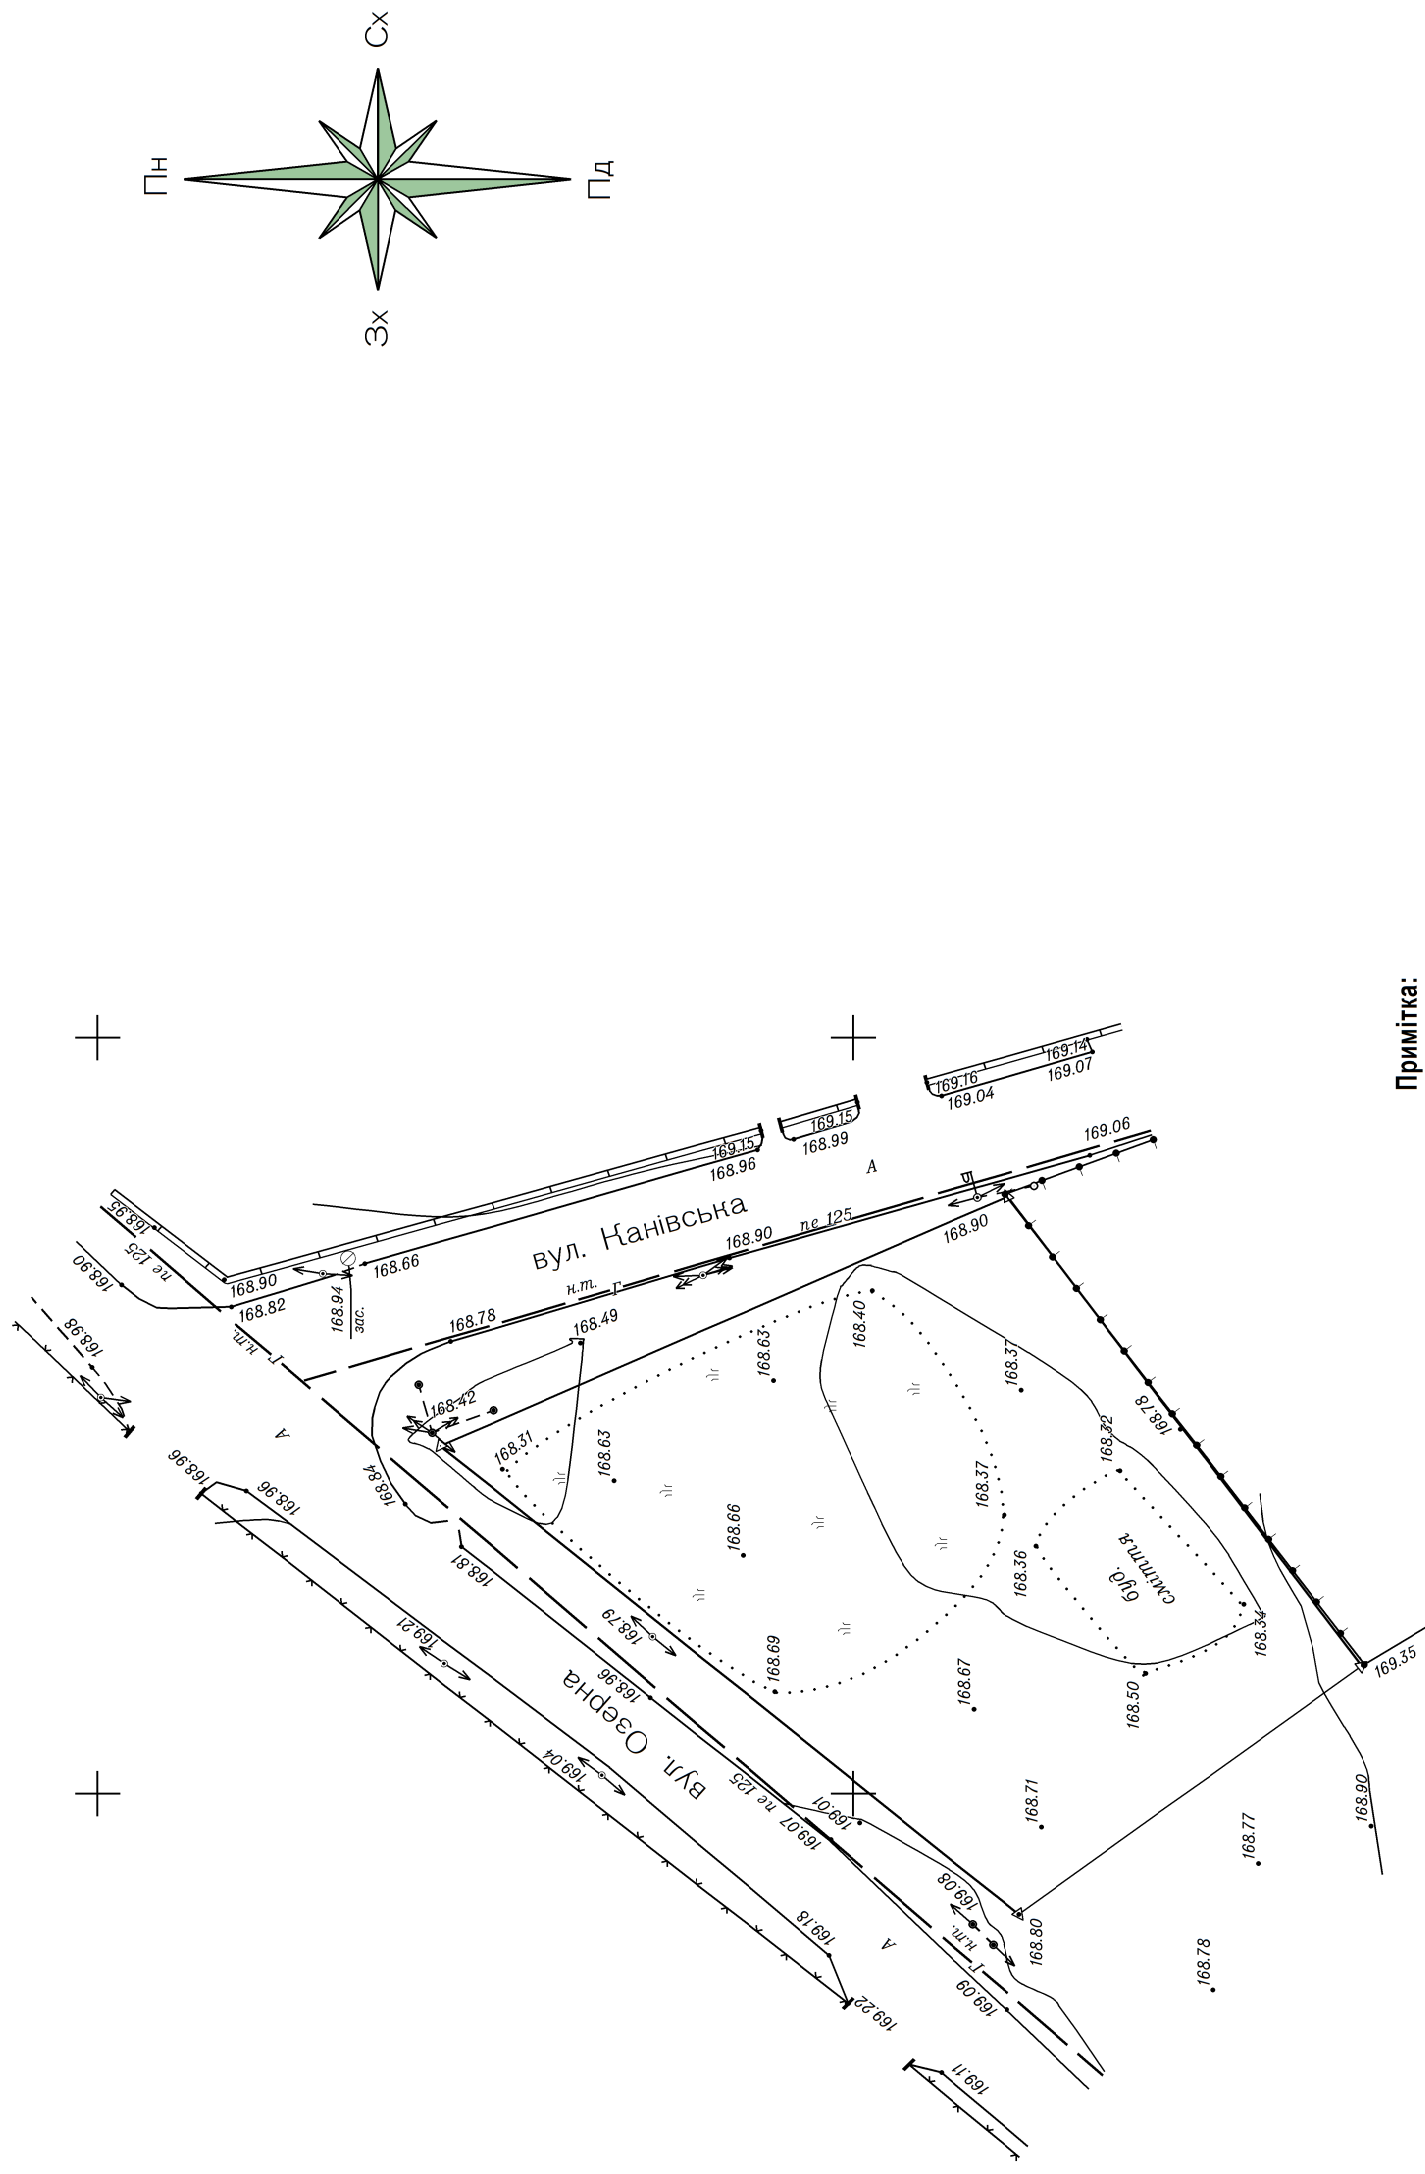

Примітка:

[illegible]